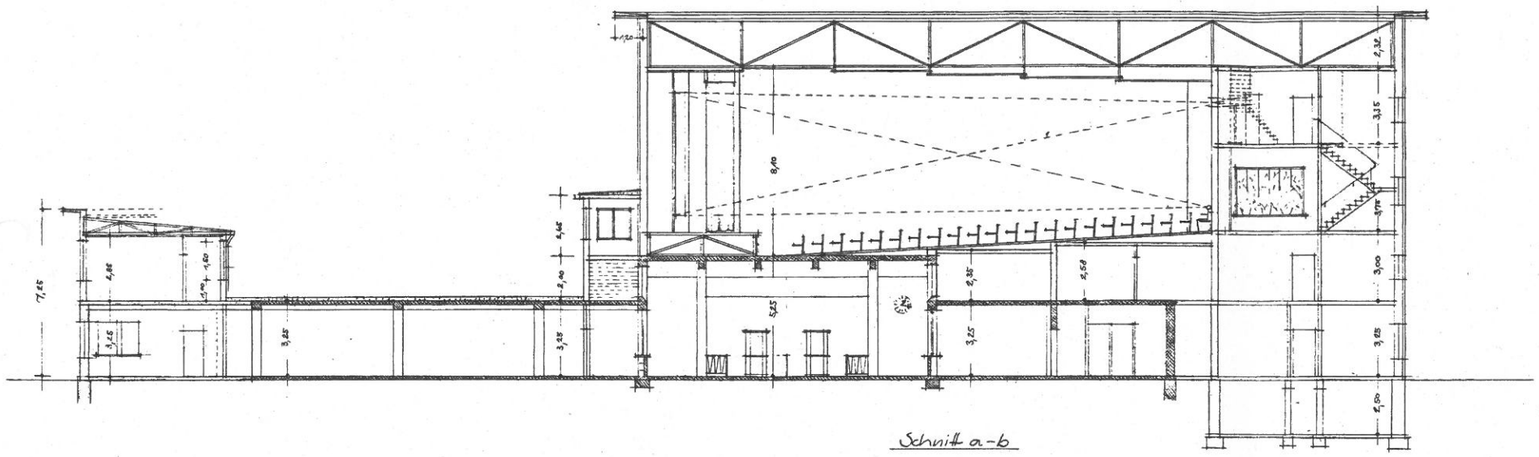

198164

alt
neu

DER BAUWART / Kbm / Bm
(NAME) (AMTSBEZEICHNUNG)

Geändert am 15.11.54

Pbf Rheydt
Empfangsgebäude
Schnitte

Hge 898/462